



A-A'断面図 S=1/50

FOEASフォアス枠部断面図(1)

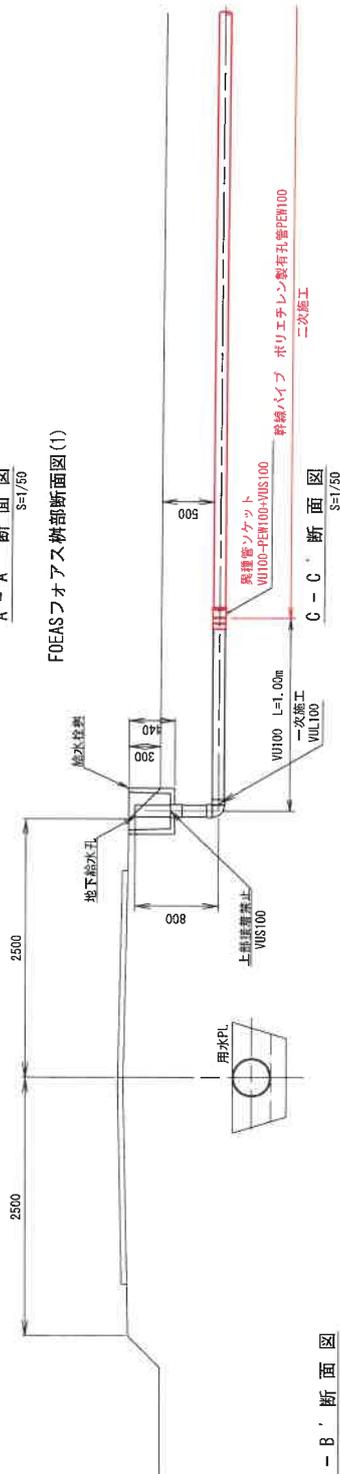


B-B'断面図 S=1/25


FOEAS枠部 VU100

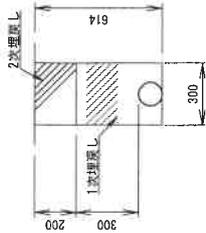

支線パイプ 硬質PE有孔管

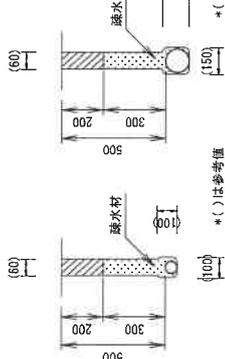


支線パイプ点検洗浄孔部 S=1/50

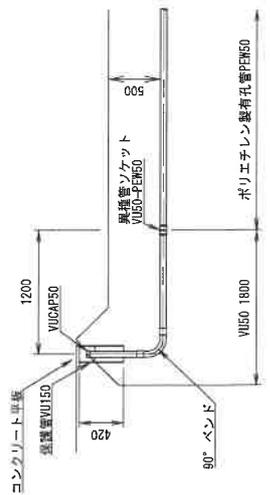


D-D'断面図 S=1/25

水間側 乾燥パイプ支線パイプ結合部


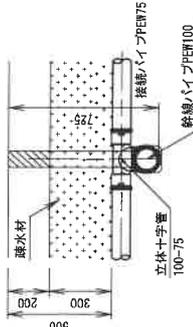


支線パイプ・接続パイプ等の接続部の凍水材及び埋め戻し詳細 S=1/50

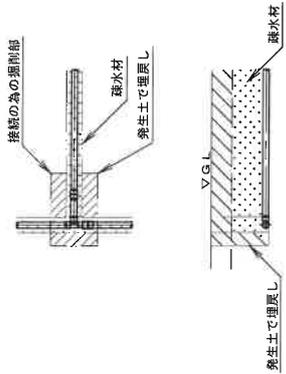


E-E'断面図 S=1/25

水間側 乾燥パイプ支線パイプ結合部

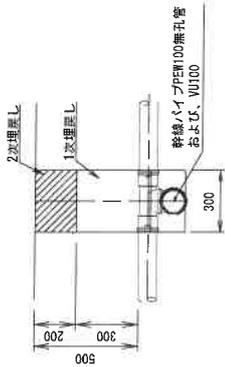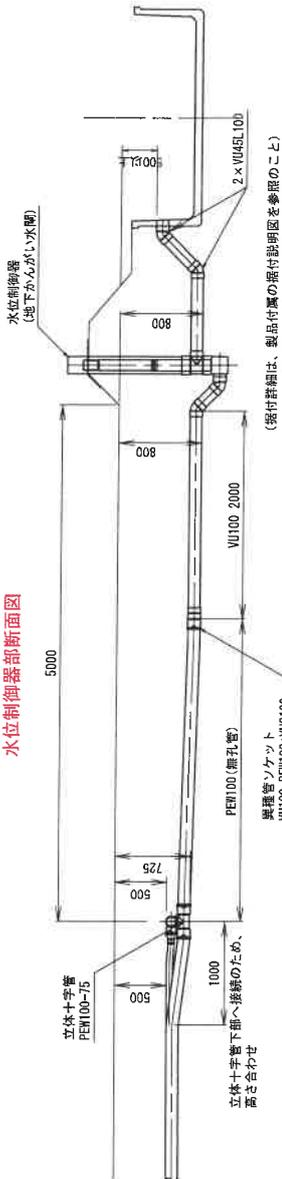

耕起+石礫除去 (乾燥パイプ・支線パイプ・接続パイプ)

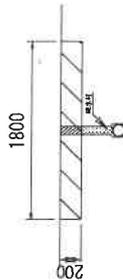

ん 今回施行箇所

縮尺: 図示 (共通)

図面の名称	図面番号
大川地区(農地復興) 暗渠排水工(地下かんがい) 標準図(2)	2/3



写真区分:施工状況写真
工種:2工区 田番 104-3
種別:水閘工状況
写真タイトル:着工前



写真区分:施工状況写真
工種:2工区 田番 104-3
種別:水閘工状況
写真タイトル:着工前



写真区分:施工状況写真
工種:2工区 田番 104-3
種別:水閘工状況
写真タイトル:着工前



写真区分:施工状況写真
工種:2工区 田番 104-3
種別:水閘工状況
写真タイトル:掘削状況



写真区分:施工状況写真
工種:2工区 田番 104-3
種別:水閘工状況
写真タイトル:掘削状況



写真区分:施工状況写真
 工種:2工区 田番 104-3
 種別:水閘工状況
 写真タイトル:掘削高測定確認状況



写真区分:施工状況写真
 工種:2工区 田番 104-3
 種別:水閘工状況
 写真タイトル:掘削高測定確認状況



写真区分:施工状況写真
工種:2工区 田番 104-3
種別:水閘工状況
写真タイトル:掘削高測定確認状況



写真区分:施工状況写真
工種:2工区 田番 104-3
種別:水閘工状況
写真タイトル:掘削高測定確認状況



写真区分:施工状況写真
工種:2工区 田番 104-3
種別:水閘工状況
写真タイトル:床均し状況



写真区分:施工状況写真
工種:2工区 田番 104-3
種別:水閘工状況
写真タイトル:床均し状況



写真区分:施工状況写真
工種:2工区 田番 104-3
種別:水閘工状況
写真タイトル:床均し状況



写真区分: 施工状況写真
 工種: 2工区 田番 104-3
 種別: 水閘工状況
 写真タイトル: 吐け口開孔状況



写真区分: 施工状況写真
 工種: 2工区 田番 104-3
工種:2工区 田番 104-3
種別:水閘工状況
写真タイトル:水閘部設置高
確認



写真区分:施工状況写真
 工種:2工区 田番 104-3
 種別:水開工状況
 写真タイトル:コーキングシート取付



写真区分:施工状況写真
 工種:2工区 田番 104-3
 種別:水開工状況
 写真タイトル:コーキングシート取付



写真区分:施工状況写真
 工種:2工区 田番 104-3
 種別:水開工状況
 写真タイトル:コーキングシート取付



写真区分:施工状況写真
 工種:2工区 田番 104-3
 種別:水閘工状況
 写真タイトル:埋戻し前巻き
 出し確認




写真区分:施工状況写真
 工種:2工区 田番 104-3
 種別:水閘工状況
 写真タイトル:埋戻し前巻き
 出し確認



写真区分:施工状況写真
 工種:2工区 田番 104-3
 種別:水閘工状況
 写真タイトル:埋戻し前巻き
 出し確認



写真区分:施工状況写真
 工種:2工区 田番 104-3
 種別:水閘工状況
 写真タイトル:埋戻し及び人
 カヲコ転圧状況

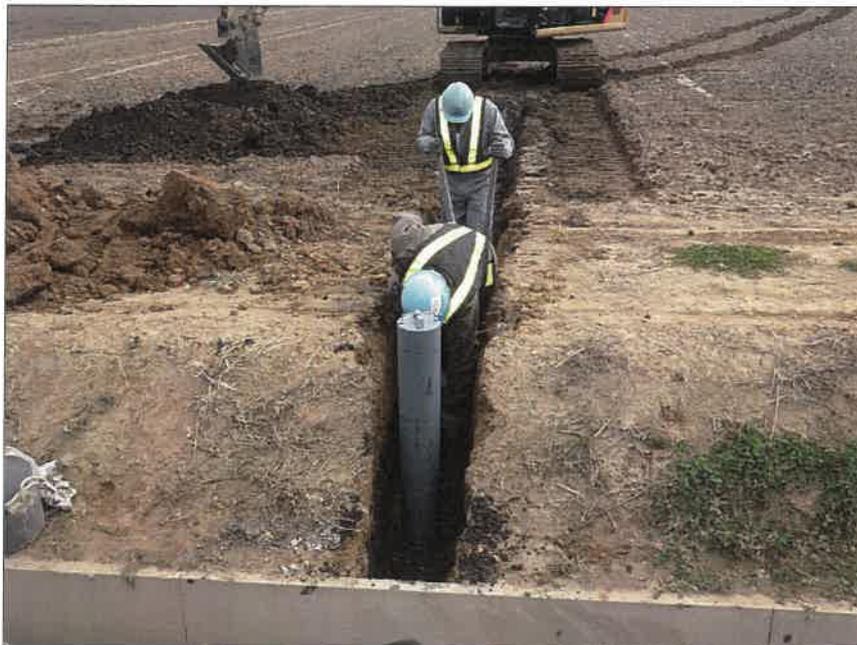

写真区分:施工状況写真
 工種:2工区 田番 104-3
 種別:水閘工状況
 写真タイトル:埋戻し及び人
 カヲコ転圧状況



写真区分: 施工状況写真
 工種: 2工区 田番 104-3
 種別: 水閘工状況
 写真タイトル: 埋戻し及び人カヲコ転圧完了



写真区分: 施工状況写真
 工種: 2工区 田番 104-3
 種別: 水閘工状況
 写真タイトル: 埋戻し及び人カヲコ転圧完了



写真区分:施工状況写真
 工種:2工区 田番 104-3
 種別:水閘工状況
 写真タイトル:埋戻し及び人
 カヲコ転圧状況



写真区分:施工状況写真
 工種:2工区 田番 104-3
 種別:水閘工状況
 写真タイトル:埋戻し及び人
 カヲコ転圧状況



写真区分: 施工状況写真
 工種: 2工区 田番 104-3
 種別: 水閘工状況
 写真タイトル: 埋戻し及び人カタク転圧完了



写真区分: 施工状況写真
 工種: 2工区 田番 104-3
 種別: 水閘工状況
 写真タイトル: 埋戻し及び人カタク転圧完了



写真区分: 施工状況写真
 工種: 2工区 田番 104-3
 種別: 水閘工状況
 写真タイトル: 埋戻し及び人カタク転圧完了



写真区分: 施工状況写真
 工種: 2工区 田番 104-3
 種別: 水閘工状況
 写真タイトル: 埋戻し及び人
 カヲコ転圧状況




写真区分: 施工状況写真
 工種: 2工区 田番 104-3
 種別: 吸水渠状況
 写真タイトル: モミガラ積込み状況



写真区分: 施工状況写真
 工種: 2工区 田番 104-3
 種別: 吸水渠状況
 写真タイトル: モミガラ積込み状況



写真区分: 施工状況写真
 工種: 2工区 田番 104-3
 種別: 吸水渠状況
 写真タイトル: モミガラ積込み後空袋確認

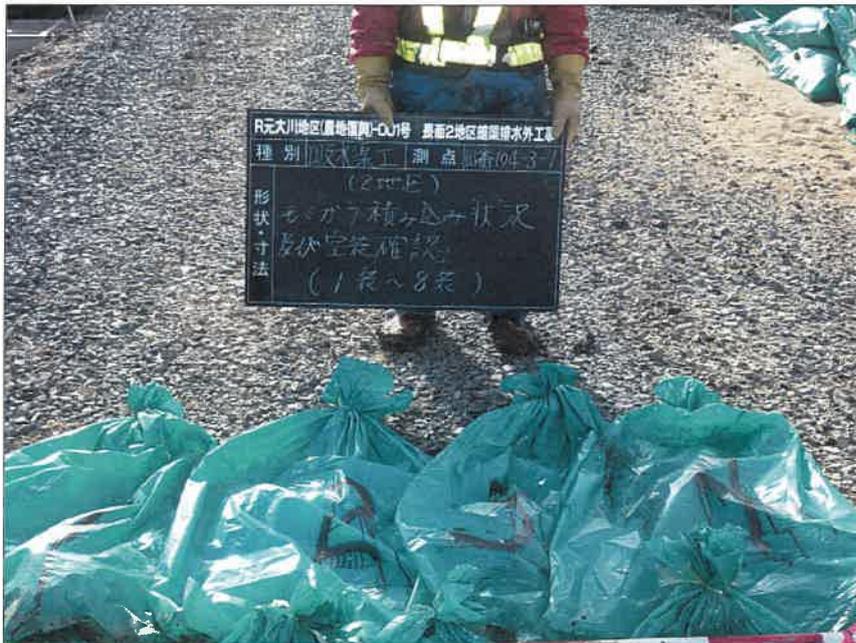

写真区分: 施工状況写真
 工種: 2工区 田番 104-3
 種別: 吸水渠状況
 写真タイトル: モミガラ積込み後空袋確認



写真区分: 施工状況写真
 工種: 2工区 田番 104-3
 種別: 吸水渠状況
 写真タイトル: モミガラ積込み後空袋確認



写真区分: 施工状況写真
 工種: 2工区 田番 104-3
 種別: 吸水渠状況
 写真タイトル: モミガラ積み込み状況



写真区分: 施工状況写真
 工種: 2工区 田番 104-3
 種別: 吸水渠状況
 写真タイトル: モミガラ積み込み状況



写真区分: 施工状況写真
 工種: 2工区 田番 104-3
 種別: 吸水渠状況
 写真タイトル: モミガラ積み込み状況



写真区分: 施工状況写真
 工種: 2工区 田番 104-3
 種別: 吸水渠状況
 写真タイトル: モミガラ積込み後空袋確認



写真区分: 施工状況写真
 工種: 2工区 田番 104-3
 種別: 吸水渠状況
 写真タイトル: モミガラ積込み後空袋確認



写真区分: 施工状況写真
 工種: 2工区 田番 104-3
 種別: 吸水渠状況
 写真タイトル: モミガラ積込み後空袋確認



写真区分:施工状況写真
 工種:2工区 田番 104-3
 種別:吸水渠状況
 写真タイトル:モミガラ積込み状況



写真区分:施工状況写真
 工種:2工区 田番 104-3

写真区分: 施工状況写真
 工種: 2工区 田番 104-3
 種別: 吸水渠状況
 写真タイトル: モミガラ積み込み状況



写真区分: 施工状況写真
 工種: 2工区 田番 104-3
 種別: 吸水渠状況
 写真タイトル: モミガラ積み込み状況



写真区分: 施工状況写真
 工種: 2工区 田番 104-3
 種別: 吸水渠状況
 写真タイトル: モミガラ積込み後空袋確認

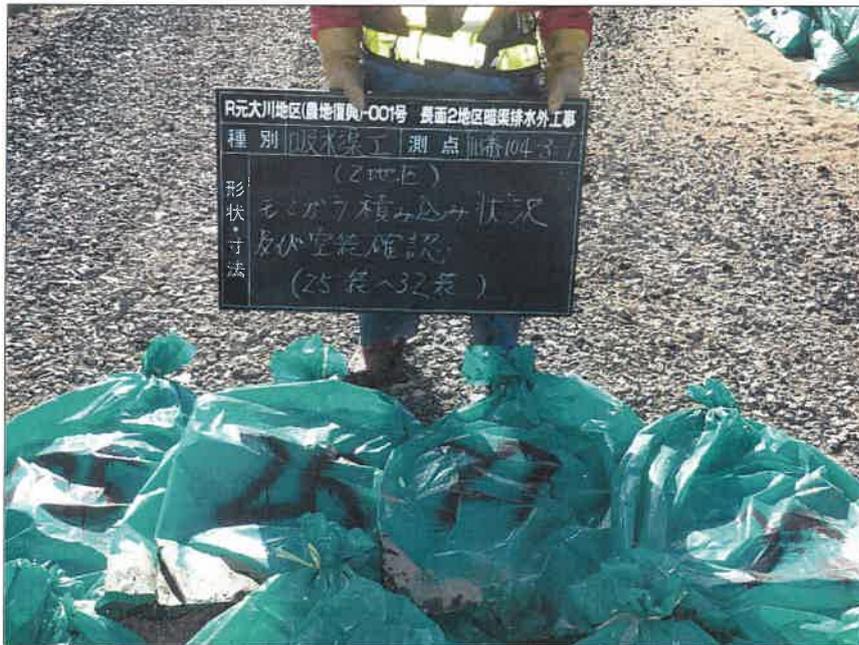

写真区分: 施工状況写真
 工種: 2工区 田番 104-3
 種別: 吸水渠状況
 写真タイトル: モミガラ積込み後空袋確認



写真区分: 施工状況写真
 工種: 2工区 田番 104-3
 種別: 吸水渠状況
 写真タイトル: モミガラ積込み後空袋確認



写真区分:施工状況写真
 工種:2工区 田番 104-3
 種別:吸水渠状況
 写真タイトル:モミガラ積み込み状況



写真区分:施工状況写真
 工種:2工区 田番 104-3
 種別:吸水渠状況
 写真タイトル:モミガラ積み込み状況



写真区分:施工状況写真
 工種:2工区 田番 104-3
 種別:吸水渠状況
 写真タイトル:モミガラ積み込み状況



写真区分:施工状況写真
 工種:2工区 田番 104-3
 種別:吸水渠状況
 写真タイトル:モミガラ積込
 み後空袋確認



写真区分:施工状況写真
 工種:2工区 田番 104-3
 種別:吸水渠状況
 写真タイトル:モミガラ積込
 み後空袋確認



写真区分:施工状況写真
 工種:2工区 田番 104-3
 種別:吸水渠状況
 写真タイトル:モミガラ積込
 み後空袋確認



写真区分:施工状況写真
 工種:2工区 田番 104-3
 種別:吸水渠状況
 写真タイトル:モミガラ積み込み状況



写真区分:施工状況写真
 工種:2工区 田番 104-3
 種別:吸水渠状況

写真区分:施工状況写真
 工種:2工区 田番 104-3
 種別:吸水渠状況
 写真タイトル:ロール管切り
 替え接続状況



写真区分:施工状況写真
工種:2工区 田番 104-3
種別:吸水渠状況
写真タイトル:ロール管接続
差し込み状況



写真区分:施工状況写真
工種:2工区 田番 104-3
種別:吸水渠状況
写真タイトル:ロール管接続
差し込み状況

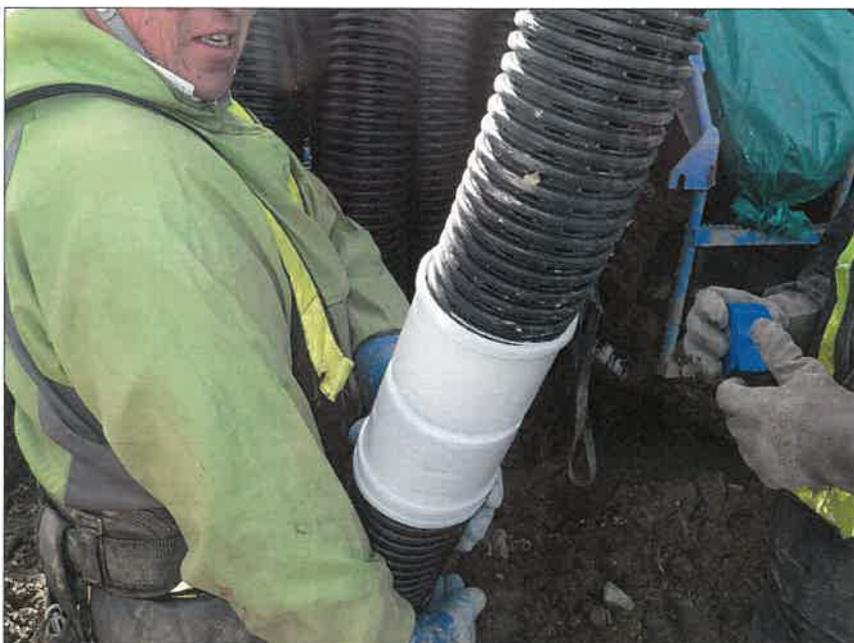

写真区分:施工状況写真
工種:2工区 田番 104-3
種別:吸水渠状況
写真タイトル:ロール管接続
差し込み状況



写真区分:施工状況写真
 工種:2工区 田番 104-3
 種別:吸水渠状況
 写真タイトル:到達部管接続
 状況



写真区分:施工状況写真
 工種:2工区 田番 104-3
 種別:吸水渠状況
 写真タイトル:到達部管接続
 状況



写真区分:施工状況写真
 工種:2工区 田番 104-3
 種別:吸水渠状況
 写真タイトル:到達部管接続
 状況



写真区分:施工状況写真
 工種:2工区 田番 104-3
 種別:吸水渠状況
 写真タイトル:到達部管布設
 高確認



写真区分:施工状況写真
 工種:2工区 田番 104-3
 種別:吸水渠状況
 写真タイトル:到達部管布設
 高確認



写真区分:施工状況写真
 工種:2工区 田番 104-3
 種別:吸水渠状況
 写真タイトル:到達部管布設
 高確認



写真区分: 施工状況写真
 工種: 2工区 田番 104-3
 種別: 吸水渠状況
 写真タイトル: 到達部モミガラ投入状況



写真区分: 施工状況写真
 工種: 2工区 田番 104-3
 種別: 吸水渠状況
 写真タイトル: 到達部モミガラ投入状況



写真区分: 施工状況写真
 工種: 2工区 田番 104-3
 種別: 吸水渠状況
 写真タイトル: 到達部モミガラ投入状況




写真区分:施工状況写真
工種:2工区 田番 104-3
種別:吸水渠状況
写真タイトル:間隔測定状況



写真区分:施工状況写真
工種:2工区 田番 104-3
種別:吸水渠状況
写真タイトル:間隔測定状況




写真区分: 施工状況写真
 工種: 2工区 田番 104-3
 種別: 吸水渠出来形
 写真タイトル: モミガラ出来形 (B1)

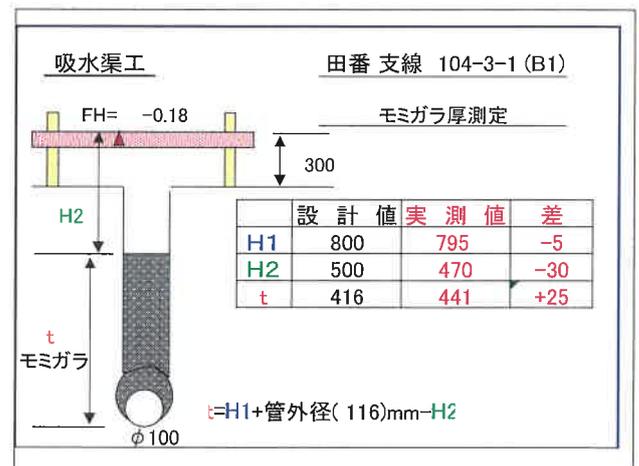





写真区分: 施工状況写真
 工種: 2工区 田番 104-3
 種別: 吸水渠出来形
 写真タイトル: 管布設高出来形 (B1)

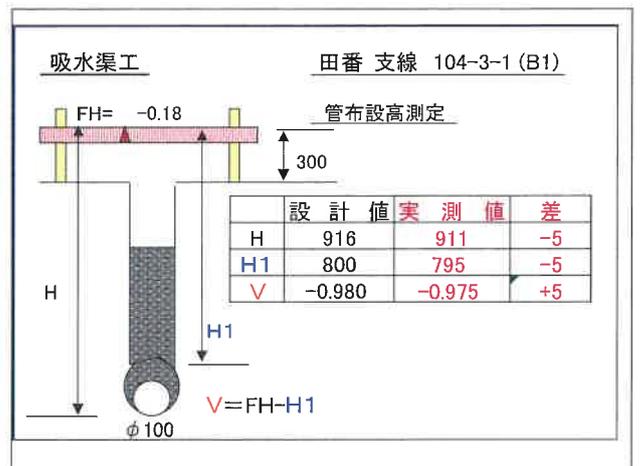




写真区分: 施工状況写真
 工種: 2工区 田番 104-3
 種別: 吸水渠出来形
 写真タイトル: モミガラ出来形 (B2)

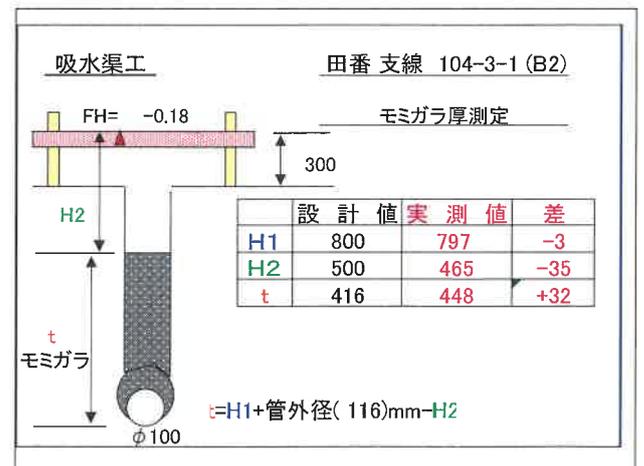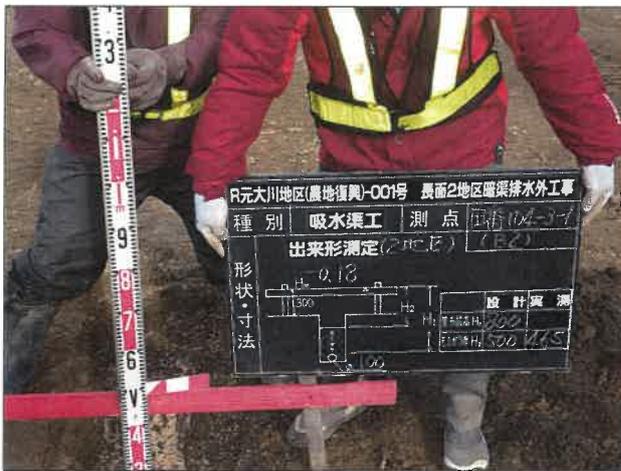




写真区分: 施工状況写真
 工種: 2工区 田番 104-3
 種別: 吸水渠出来形
 写真タイトル: 管布設高出
 来形 (B2)

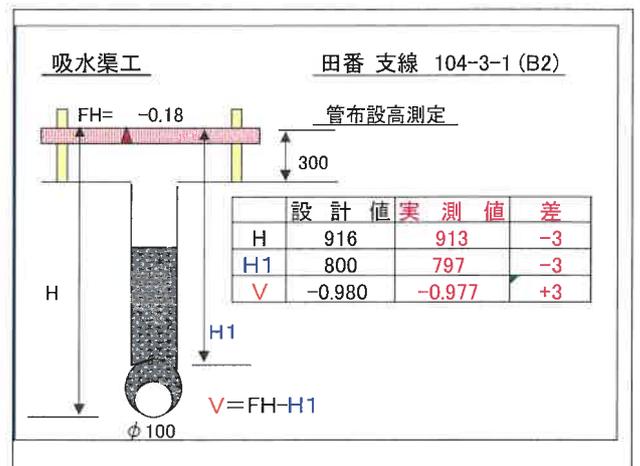




写真区分: 施工状況写真
 工種: 2工区 田番 104-3
 種別: 吸水渠出来形
 写真タイトル: モミガラ出来形 (B3)

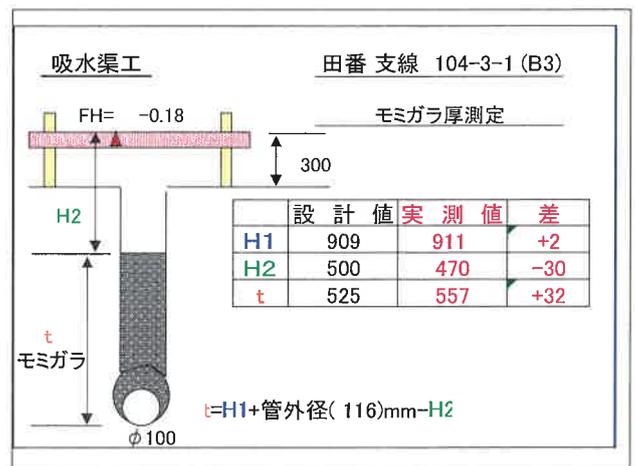




写真区分: 施工状況写真
 工種: 2工区 田番 104-3
 種別: 吸水渠出来形
 写真タイトル: 管布設高出出来形 (B3)

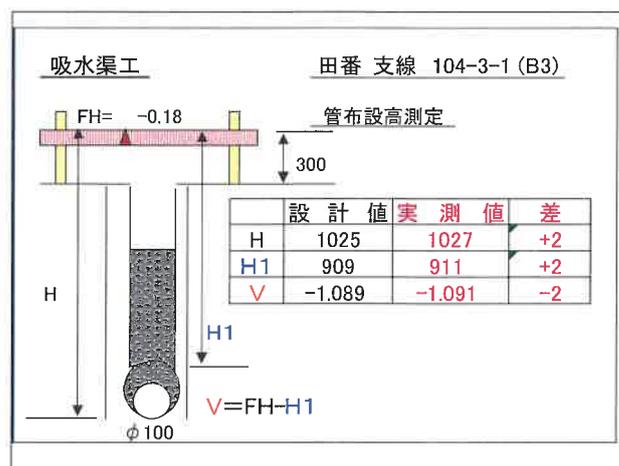




写真区分: 施工状況写真
 工種: 2工区 田番 104-3
 種別: 吸水渠出来形
 写真タイトル: モミガラ出来形 (A1)

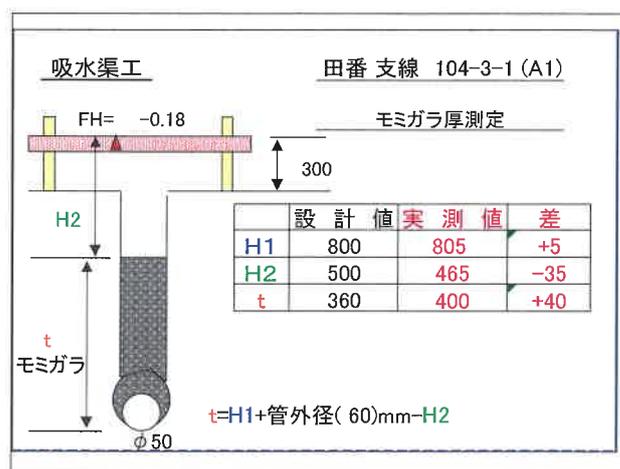





写真区分: 施工状況写真
 工種: 2工区 田番 104-3
 種別: 吸水渠出来形
 写真タイトル: 管布設高出
 出来形 (A1)

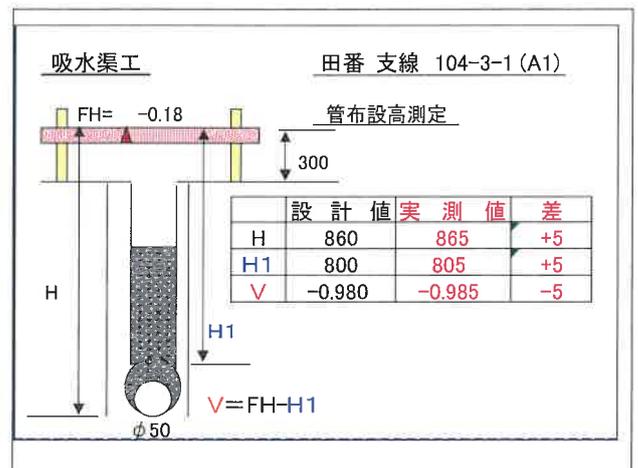




写真区分: 施工状況写真
 工種: 2工区 田番 104-3
 種別: 吸水渠出来形
 写真タイトル: モミガラ出来形 (C2)

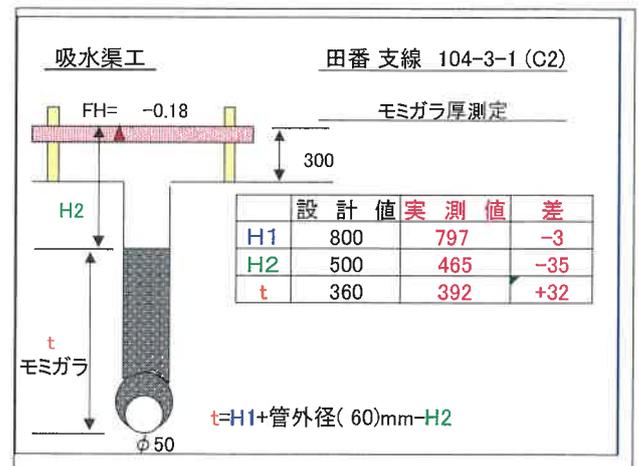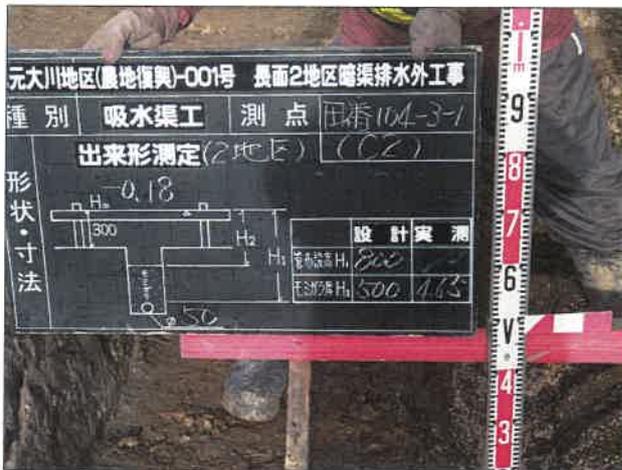




写真区分: 施工状況写真
 工種: 2工区 田番 104-3
 種別: 吸水渠出来形
 写真タイトル: 管布設高出来形 (C2)

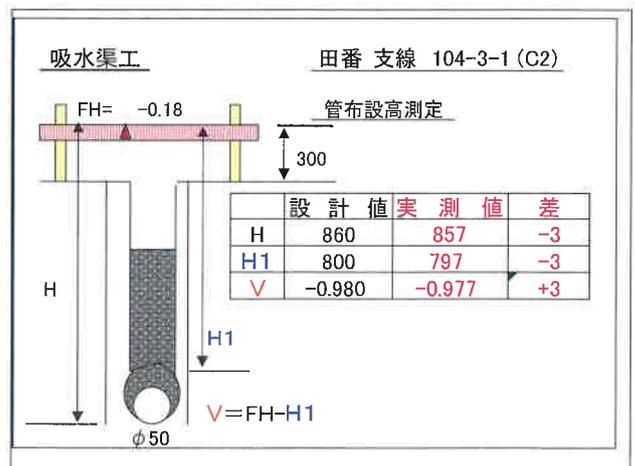



写真区分: 施工状況写真
 工種: 2工区 田番 104-3
 種別: 吸水渠出来形
 写真タイトル: モミガラ出来形 (D3)

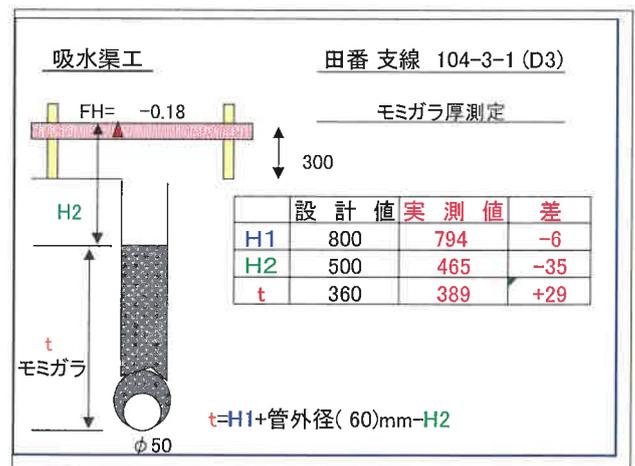



写真区分: 施工状況写真
 工種: 2工区 田番 104-3
 種別: 吸水渠出来形
 写真タイトル: 管布設高出来形 (D3)

